


- ③ - BAPL007 Taśma polietylenowa 10x80
- ④ - BAPL005 PURS 10x4 Taśma uszczelniająca rozprężna (uszczelnia szczelinę 6-8mm)
- ⑤ - BAPL003 Taśma uszczelniająca samoprzylepna PES 10x4
- ⑥ - KOTWA HILTI HUS3-H 6x40
- ⑦ - BAPL004 Taśma uszczelniająca samoprzylepna PES 40x5

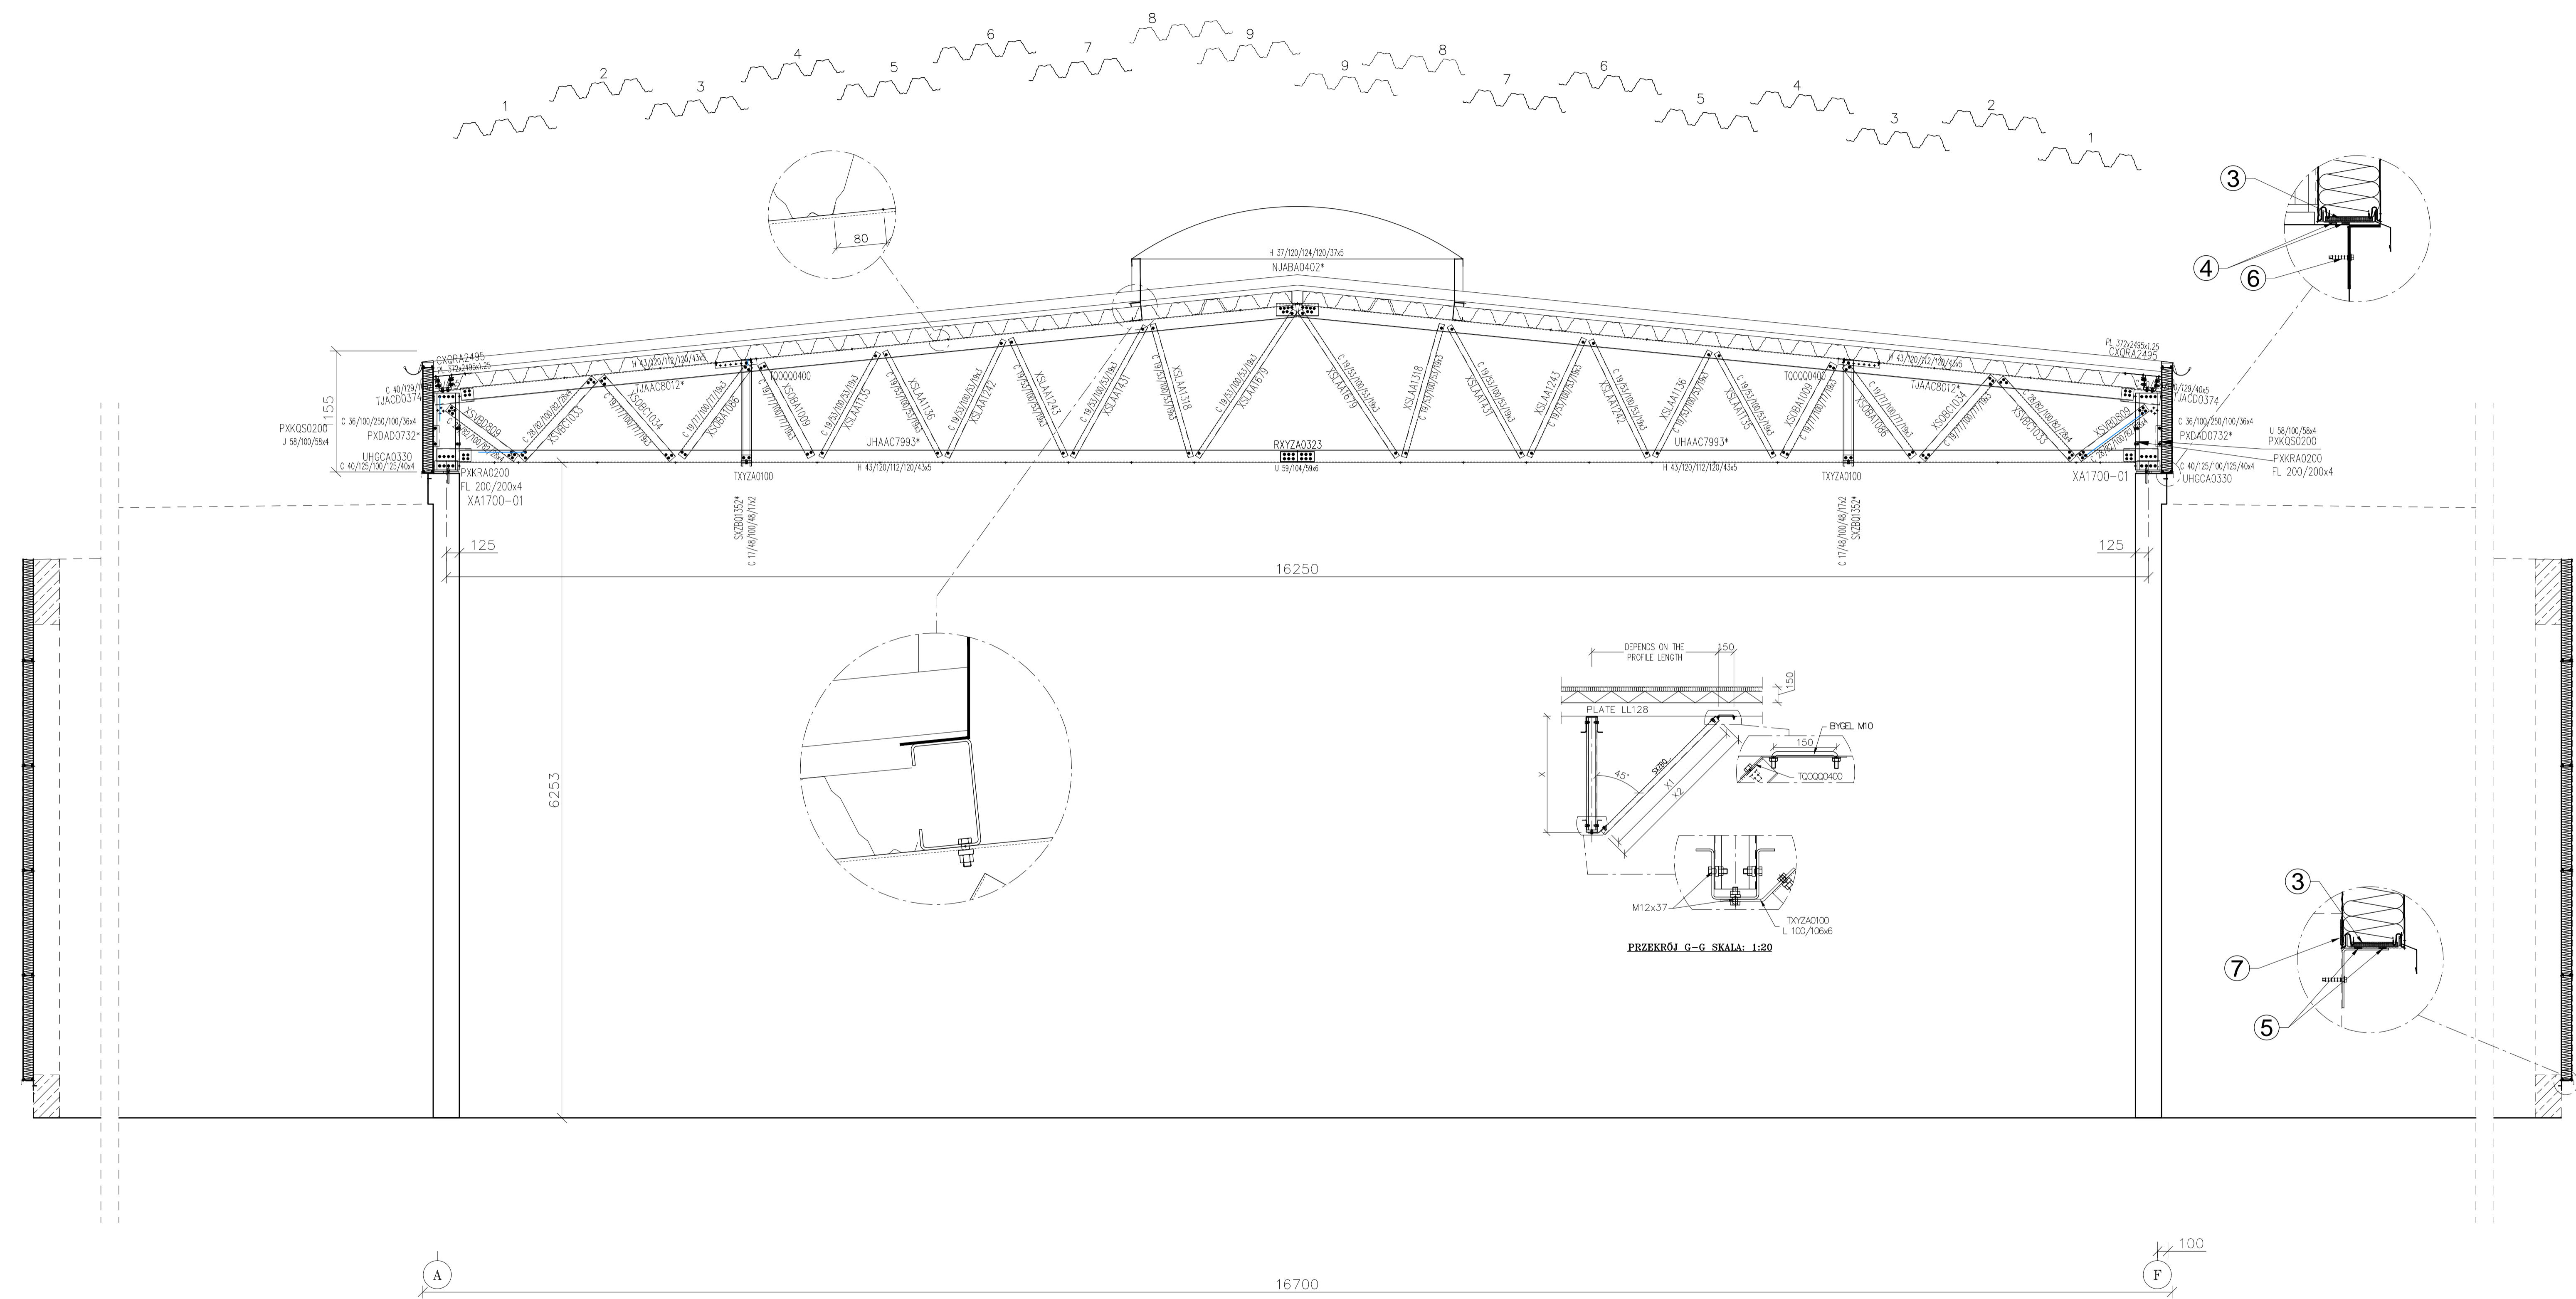

Zamawiający / Inwestor: 天野 ZAKŁAD UTYLIZACYJNY Sp. z o.o. ul. Jabłonowa 85 85-180 Olsztyn	Obiekt: ŁĄCZNIK OPERACYJNY 409B
Nazwa zadania: Budowa hermetycznej instalacji jako uzupełnienie istniejącego systemu kompostowania w Zakładzie Utylizacyjnym w Olsztynie ul. Jabłonowa 85, 85-180 Olsztyn	Tytuł: RAMA POWTARZALNA
Autorzy: mgr inż. Andrzej Bzowski	DATA: 28.03.2019
Rysował: mgr inż. Andrzej Bzowski	DATA: 28.03.2019
Faza: DOKUMENTACJA POWYKONAWCZA	
Skala: 1:30 Branża: KONSTRUKCJE STALOWE	
Numer projektu: DP_153_KS_409B Numer rysunku: K-1 (wariant K-PL-R13-1A)	