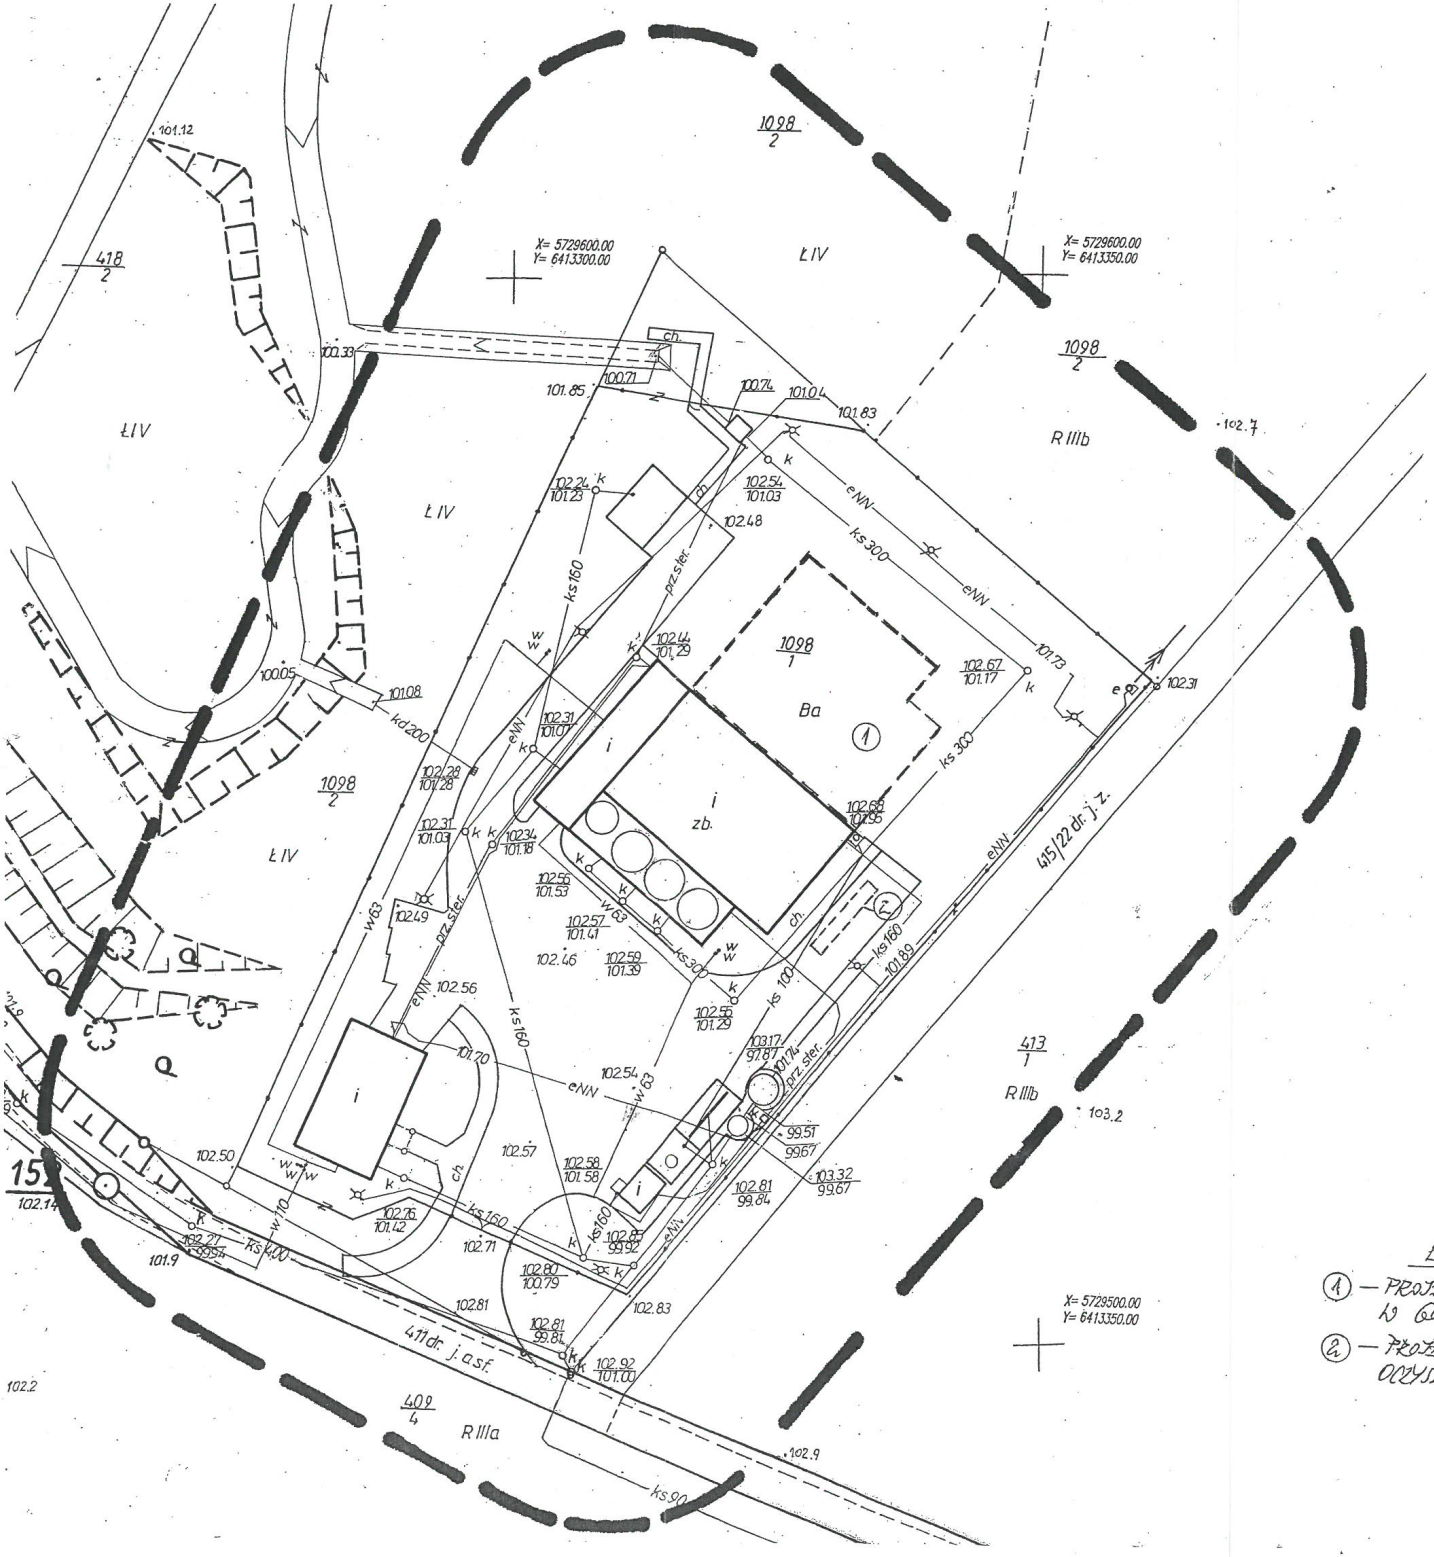

STAROSTWO POWIATOWE
w RAWICZU
Wydział
Architektury i Budownictwa

MAPA DO CELÓW PROJEKTOWYCH

Oznaczenie kancelaryjne zgłoszenia pracy geodezyjnej		KERG: 1656-22/2013
Nazwa miejscowości		Gołaszyn
Jednostka ewidencyjna	identyfikator	302201_5
	nazwa	Bojanowo – obszar wiejski
Obręb ewidencyjny	identyfikator	0006
	nazwa	Golaszyn
Skala mapy		1:500
Nazwa układu współrzędnych	prostokątnych płaskich	2000/18
	układu wysokości	Kronsztadt 60
Oznaczenie granic obszaru, który był przedmiotem aktualizacji		----------
Informacje o służebnościach gruntowych mających wpływ na zagospodarowanie gruntów, zlokalizowanych w granicach projektowanej inwestycji		Wykonanie niniejszej mapy nie było poprzedzone ustaleniami dotyczącymi ewentualnych służebności gruntowych obciążających grunty położone w granicach projektowanej inwestycji budowlanej.
Data opracowania mapy		23.09.2013

mgr inż. HENRYK DOLNY
~~GEODETA UPRAWNIONY~~
~~63-900 Rawicz~~ ul. Akacjowa 6
tel. 602 517 335 Upraw. 10272

GEODEZJA I KARTOGRAFIA
HENRYK DOLNY
63-900 Rawicz, ul. Akacjowa 6
NIP 699-100-56-50, Regon 411548599
Tel. 0-602 517 335, (065) 545 3891

Uwaga: Nie wyklucza się istnienia w terenie innych, nie wykazanych na niniejszej mapie urządzeń podziemnych, które nie były zgłoszone do inwentaryzacji lub o których brak jest danych archiwalnych.

Sekcja mapy:
6.161.10.0124
6.161.10.0142

Burmistrz Bojanowa
ul. Rynek 12
63-940 Bojanowo

załącznik graficzny nr 1 do decyzji ~~ustalenia warunków~~ zabudowy i zagospodarowania terenu nr GD.6733.1.2013-2014
z dnia 13.03.2014
podpis .....

BURMISTRZ
Józef Zuter

STAROSTWO POWIATOWE W RAWICZU
Wydział Geodezji, Kartografii, Katastru i Gospodarki Nieruchomościami

W obszarze oznaczonym linią przerywaną potwierdzono w terenie aktualności treści mapy zasadniczej. Dokumenty potwierdzające aktualność mapy przyjęto do zasobu w dniu 2013-09-30 i zaewidencjonowano pod nr 1656-22/13.
Niniejsza mapa może służyć do celów projektowych. Projektowane obiekty budowlane wymagające pozwolenia na budowę podlegają wytyczaniu i inwentaryzacji powykonawczej przez jednostki uprawnione do wykonywania prac geodezyjnych.
Rawicz, 2013-09-30 (data) GEODETA POWIATOWY (podpis)
Janusz Turek

LEGENDA
(1) – PROJEKTOWANA PRZYDOMOWA OCZYSZCZALNIA W GOŁASZYNIE
(2) – PROJEKTOWANA STACJA MECHANICZNEGO OCZYSZCZANIA ŚCIEKÓW

DOKUMENTACJA POWYKONAWCZA

Zgodność z wykonaniem stwierdza
Poznań, dn. 13.03.2014
Krystyna Mi...

EKO-ZAKŁAD OCHRONY ŚRODOWISKA SP. Z O.O.
60-182 Poznań, ul. Łobeska 14
tel. 661 03 77; fax 868 43 82
NIP 779-226-33-38 REGON 300085398